ELEVAÇÕES VISTA EXTERNA

PV-01 PV-02 PV-03 PV-04

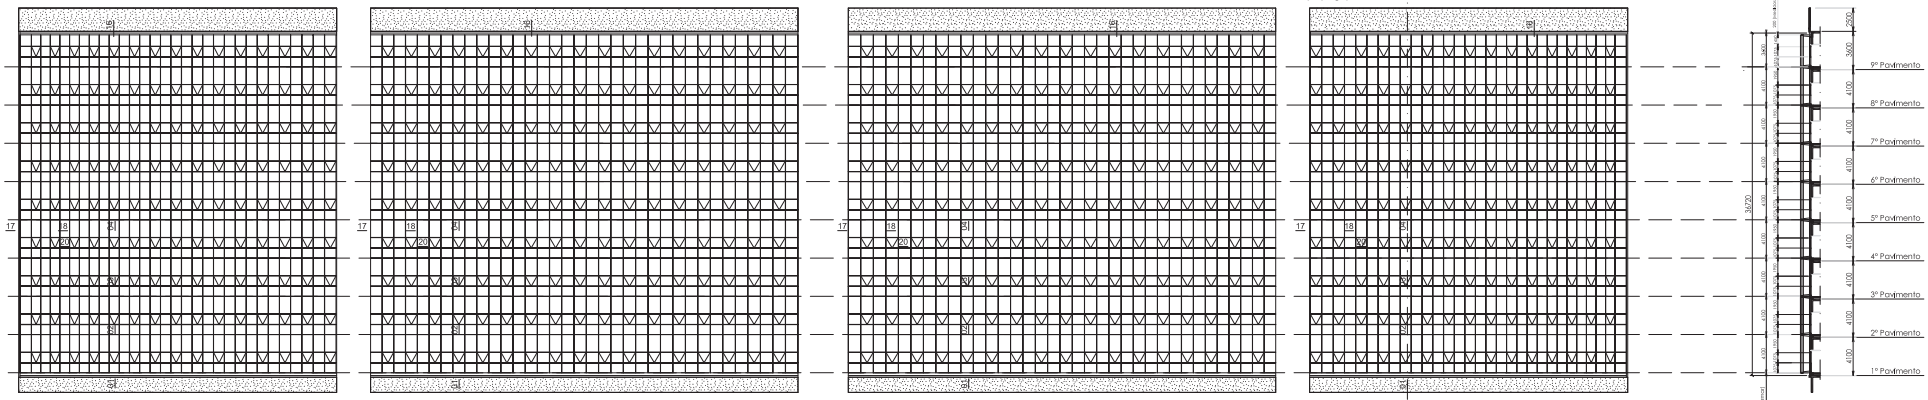

Corte AA

ELEVAÇÃO - Norte Bloco A
Sem brises

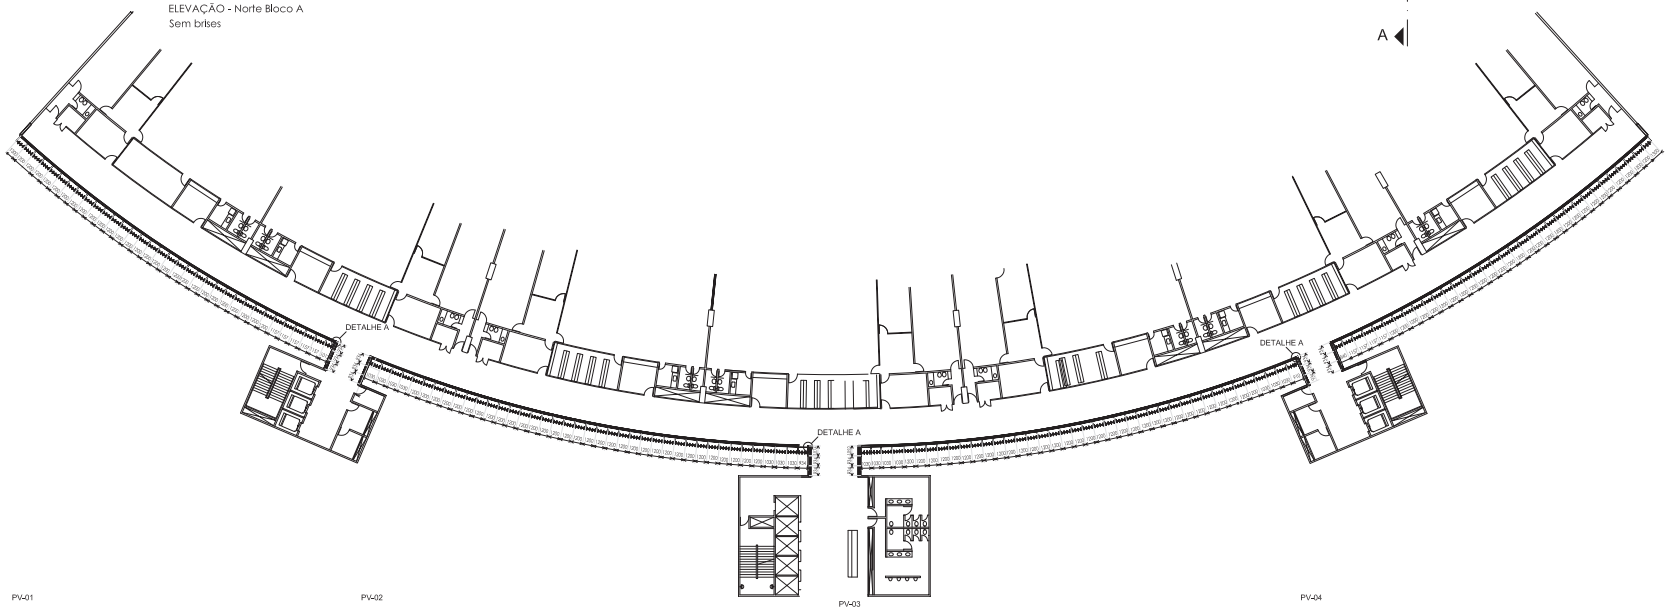

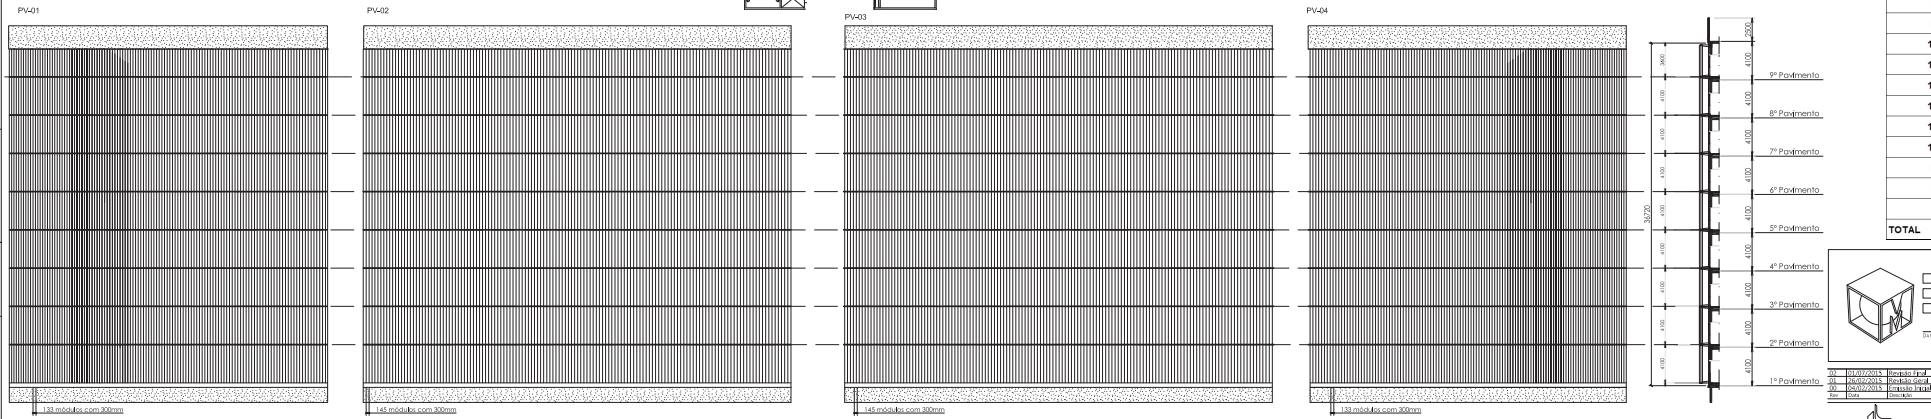

ELEVAÇÃO - Norte Bloco A
Com brises

BLOCO A NORTE

LARG(mm)	ALT(mm)	QUANT.	ÁREA (m²)
1300	4100	16	85,28
1300	3600	2	9,36
1200	4100	984	4841,28
1200	3600	123	531,36
1157	4100	40	189,75
1157	3600	5	20,83
1012	4100	8	33,19
1012	3600	1	3,64
840	4100	8	27,55
840	3600	1	3,02
934	4100	136	520,80
934	3600	17	57,16
1030	4100	112	472,98
1030	3600	14	51,91
1076	4100	8	35,29
1076	3600	1	3,87
1052	4100	8	34,51
1052	3600	1	3,79
910	4100	8	29,85
910	3600	1	3,28
TOTAL			6.958,70

☐ APROVADO
☐ APROVADO COM RESSALVAS
☐ REAPRESENTAR

DATA / /

ASS

Rev	Data	Descrição	Visto
02	01/07/2015	Revisão Final	Miolo
01	06/02/2015	Revisão Geral	Miolo
00	04/02/2015	Emissão Inicial	Miolo

JUSTIÇA FEDERAL
Tribunal Regional Federal da 1ª Região
Brasília - DF

Obra: TRF 1º Região
Disciplina: Caixilhos
Título: Projeto As Built
Projeto nº: 1590
Folha: PAB-006
Revisão: 02
Arquivo: OS-268-PAB-006-R02

Título:
ELEVAÇÕES DAS FACHADAS NORTE BLOCO A
TIPOS: PV-01, PV-02, PV-03 E PV-04

Escala	Data	Projeto	Aprovação
1:200	04/02/2015	Miolo	Constr. LDN Ltda

FOLHA: A0