ELEVAÇÃO VISTA EXTERNA

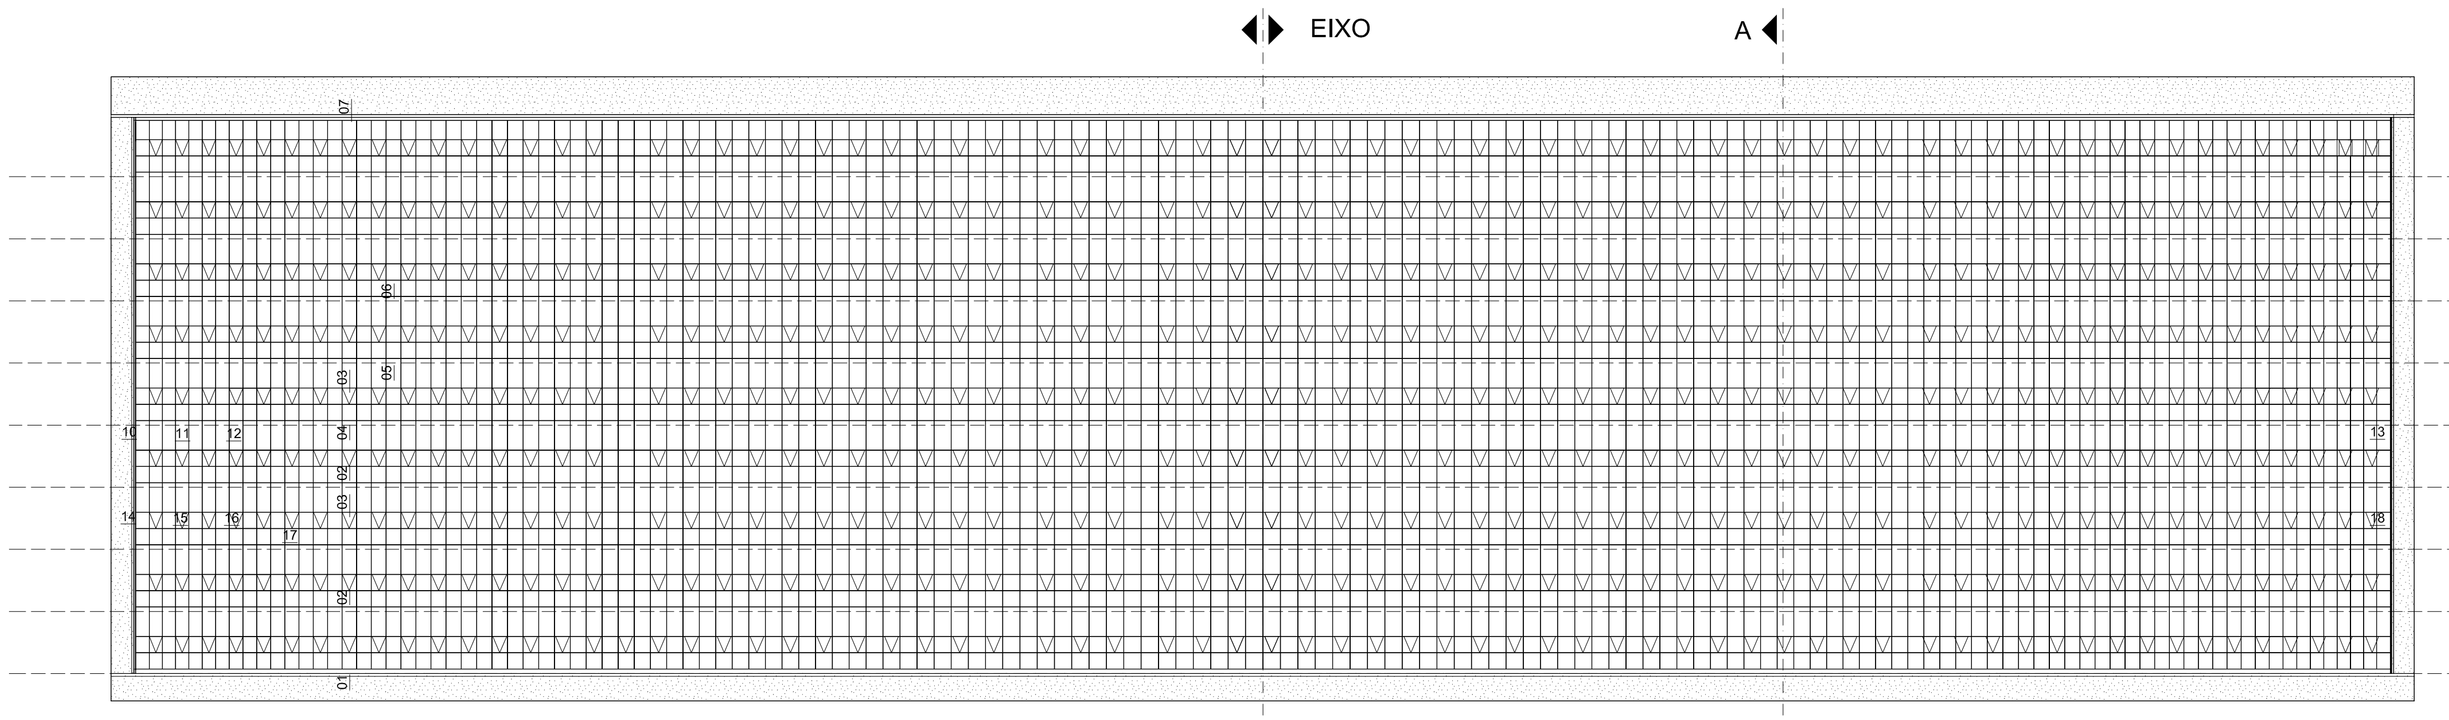

ELEVAÇÃO - Bloco A

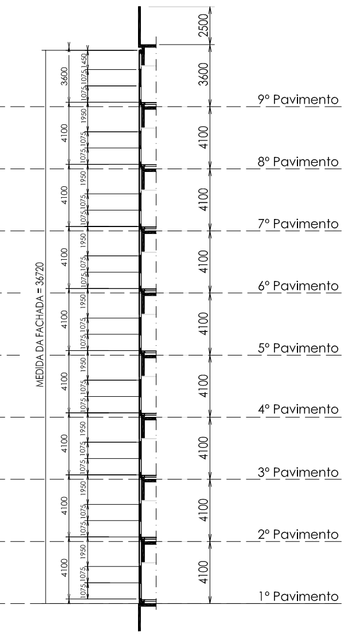

Corte AA

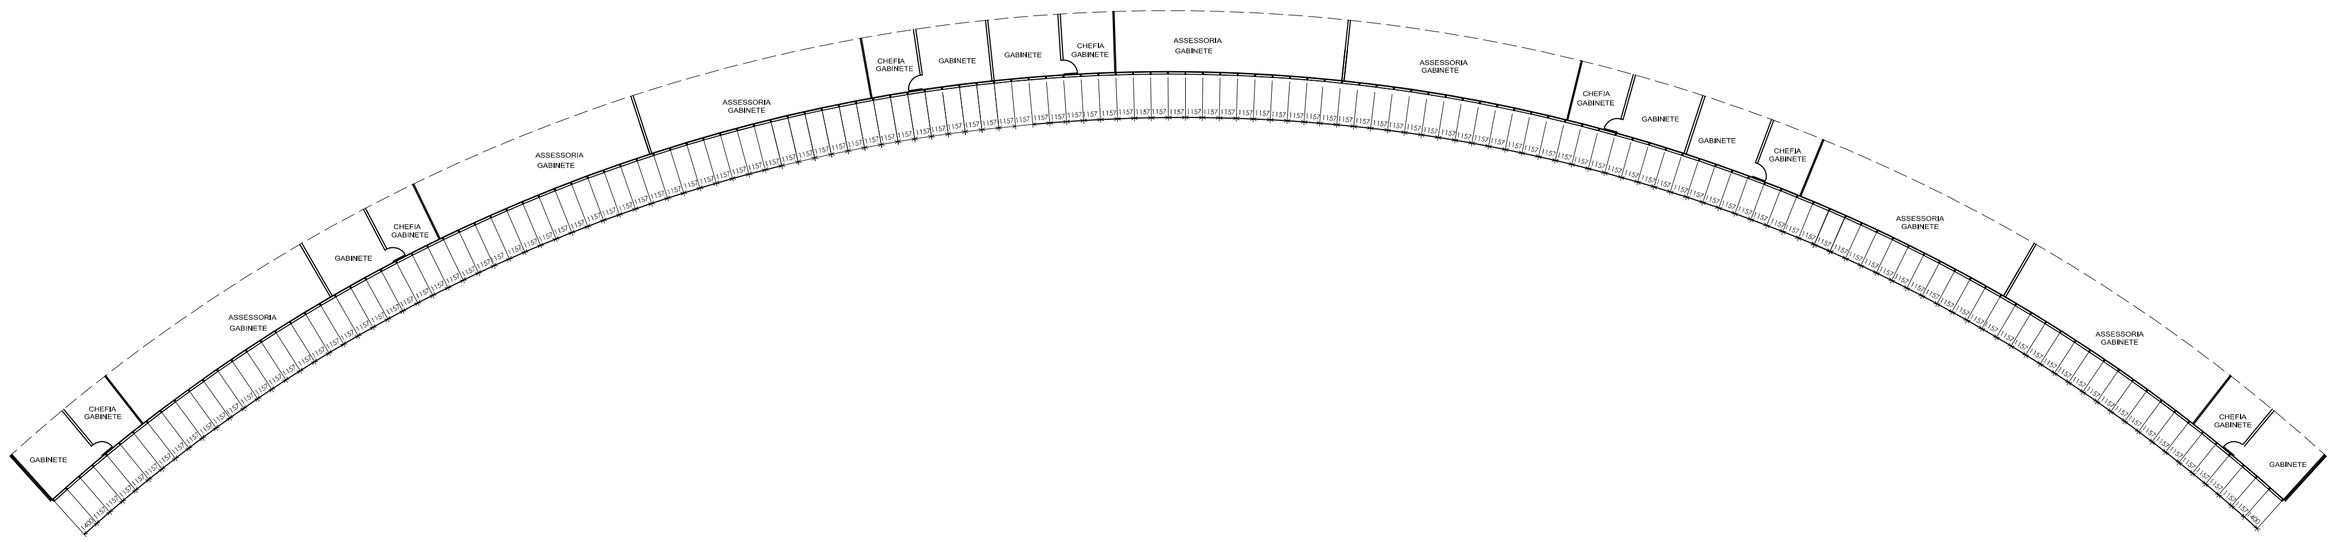

Planta Tipo 1º ao 9º Pavimento

LARG(mm)	ALT(mm)	QUANT.	ÁREA (m²)
1400	4100	16	91,84
1400	3600	2	10,08
1157	4100	1104	5237,0448
1157	3600	138	574,7976
TOTAL			5.913,76

☐ APROVADO
☐ APROVADO COM RESSALVAS
☐ REAPRESENTAR

DATA / / ASS

Rev.	Data	Descrição	Resp.
01	01/07/2015	Revisão Final	Miolo
00	04/02/2015	Emissão Inicial	Miolo

JUSTIÇA FEDERAL
Tribunal Regional Federal da 1ª Região
Brasília - DF

Obra: TRF 1º Região
Disciplina: Caixilhos
Etapa: Projeto As Built
Título: ELEVAÇÃO DA FACHADA SUL BLOCO A
TIPO: PV-05
Projeto nº: 1590
Folha: PAB-001
Revisão: 01
Escala: 1:200
Data: 04/02/2015
Projeto: Miolo
Aprovação: Constr. LDN Ltda
Arquivo: OS-268-PAB-001-R01

A0 - 1189 X 841
FOLHA A0