ELEVAÇÕES VISTA EXTERNA

PV-08 (Brise de alumínio)

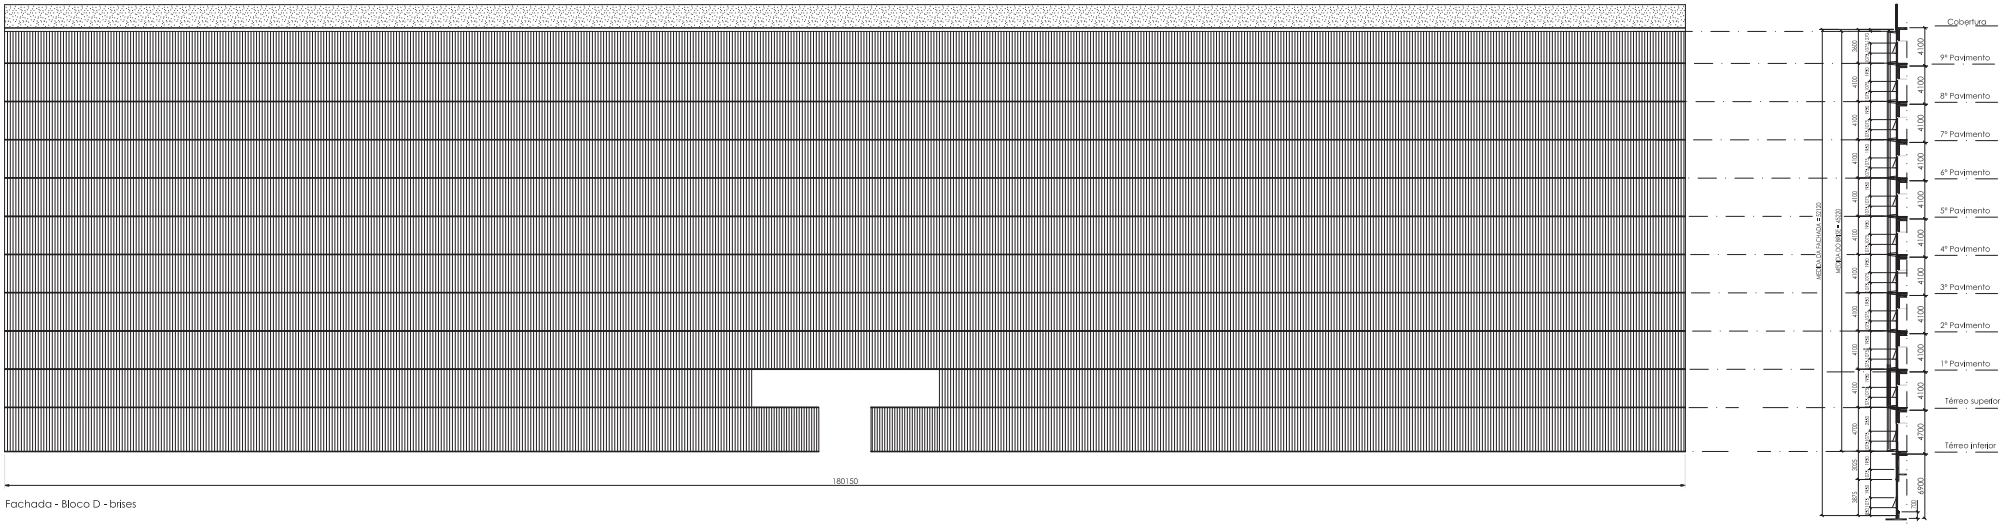

Fachada - Bloco D - brises

TOTAL GERAL DE BRISES BLOCO A e D NORTE	14.441,72

APROVADO
APROVADO COM RESSALVAS
REAPRESENTAR
DATA
ASS

01	01/07/2015	Revisão Final	Miolo
00	04/02/2015	Emissão Inicial	Miolo
Rev.	Data	Descrição	Resp.

JUSTIÇA FEDERAL
Tribunal Regional Federal da 1ª Região
Brasília - DF

Obra: TRF 1º Região
Diretoria: Caixilhos
Status: Projeto As Built
Título: ELEVAÇÃO DO BRISE DE ALUMÍNIO BLOCO D
TIPO: PV-08
Projeto nº: 1590
Folha: PAB-008
Revisão: 01
Escala: 1:200
Data: 04/02/2015
Projeto: Miolo
Aprovação: Constr. LDN Ltda
Arquivo: OS-268-PAB-008-R01

A0 - 1189 X 841
FOLHA: A0 - Apontamentos.dgn